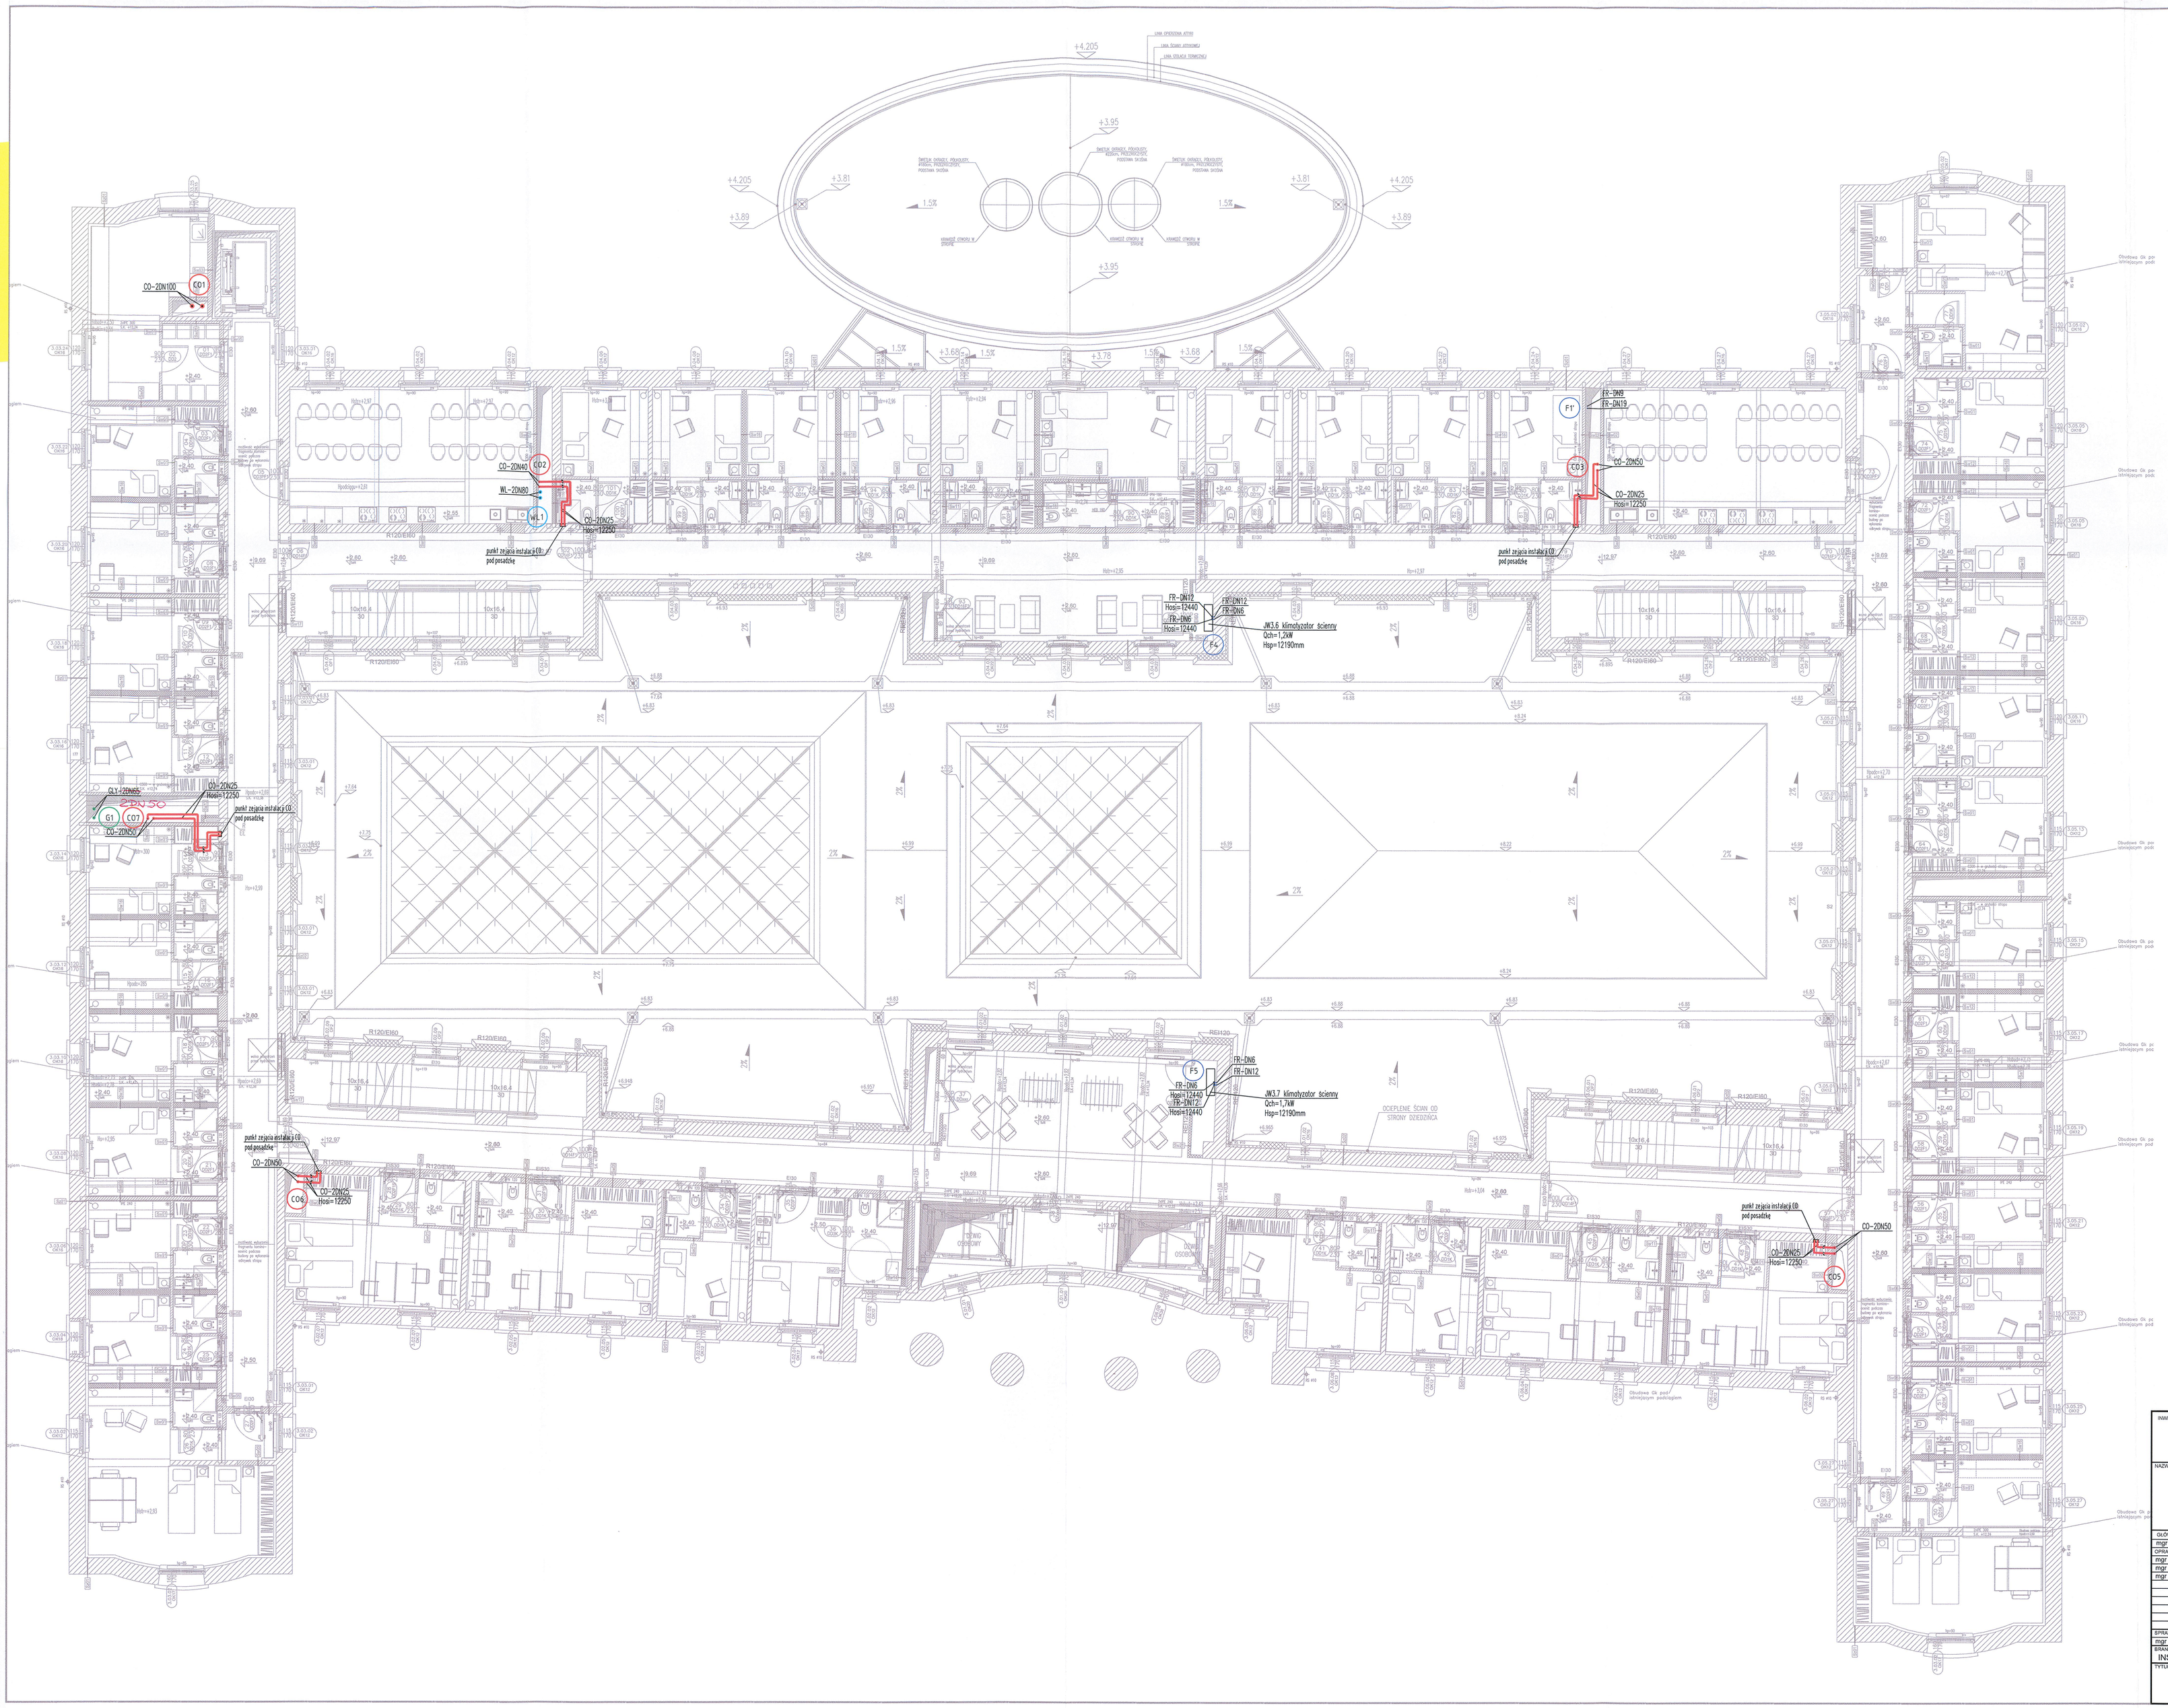

LEGENDA:

- Instalacja grzewcza zasilania grzejników i central wentylacyjnych
- Instalacja ogrzewania podłogowego
- Instalacja glikolowego odzysku ciepła
- Instalacja freonowa
- Instalacja wody lodowej
- CO... — Pion instalacji grzewczej zasilającej grzejniki
- CT... — Pion instalacji grzewczej zasilającej centrale wentylacyjne
- OP... — Pion instalacji grzewczej zasilającej ogrzewanie podłogowe
- F... — Pion instalacji freonowej
- WL... — Pion instalacji wody lodowej
- G... — Pion instalacji glikolowej
- 22 400x700 Q=650W — Grzejnik płytowy z podłączeniem dolnym; Typ grzejnika, wymiar (wys. x szer.); Moc grzejnika
- 22 400x700 (PB) Q=650W — Grzejnik płytowy z podłączeniem bocznym; Typ grzejnika, wymiar (wys. x szer.); Moc grzejnika, PB – podłączenie boczne
- INDN 480x1600 Q=170W — Grzejnik łazienkowy z podłączeniem dolnym; Typ grzejnika, wymiar (wys. x szer.); Moc grzejnika
- OP A=...m2 q=...W/m2 a=...cm L=...mb — Obieg ogrzewania podłogowego; –numer obiegu; –powierzchnia; –moc jednostkowa; –rozstaw rurek grzewczych; –długość obiegu
- KK — Klimakonwektor
- 20°C — Obliczeniowa temperatura wewnątrz pomieszczeń
- Grupy armatury regulacyjnej bądź pomiarowej wg. schematu instalacji grzewczo chłodzących rys. LG-06-01
- RO — Rura osłonowa stalowa
- Ciepłomierz
- Zawory odcinające
- P.POZ. — Przejście p.poż.

UWAGI:

1) Wszystkie przejścia instalacji przez przegrody wydzielenia pożarowego zabezpieczyć p.poż. zgodnie z odpornością przegrody.
2) W najwyższych punktach instalacji należy montować automatyczne zawory odpowietrzające; w najniższych zawory spustowe.

Skanska S.A.
Kierownik Robót Instalacyjnych
Tomasz Radniecki
upr. bud. Nr WKP/0150/PWOS/12

Wykonano zgodnie z rysunkiem i naniesionymi zmianami

DOKUMENTACJA POWYKONAWCZA

INWESTOR: Uniwersytet im. Adama Mickiewicza w Poznaniu	ADRES / ADRES DO KORESPONDENCJI: ul.H. Wieniawskiego 1, 61-712 Poznań

NAZWA I ADRES OBIEKTU BUDOWLANEGO:
PRZEBUDOWA I ROZBUDOWA DOMU STUDENCKIEGO "HANKA" W POZNANIU
PRZY AL. NIEPODLEGŁOŚCI 26 WRAZ ZE ZMIANĄ ZAGOSPODAROWANIA TERENU
NA DZIAŁCE 6/2 I 8 ARK. 10, OBRĘB POZNAŃ.

GŁÓWNY PROJEKTANT INSTALACJI SANITARNYCH: mgr inż. PIOTR KLIŃSKI	UPRAWNIENIA 235/PW/91	SPECJALNOŚĆ instalacje sanitarne	PODPIS
OPRACOWANIE: mgr inż. KONRAD MICHALSKI		instalacje sanitarne	
mgr inż. MAREK MACIEJEWSKI		instalacje sanitarne	
mgr inż. PRZEMYSŁAW DYRDAŁ		instalacje sanitarne	
SPRAWDZAJĄCY: mgr inż. GRZEGORZ PISKORZ	35/PW/96	instalacje sanitarne	

BRANŻA: INSTALACJE SANITARNE	STADIUM: PROJEKT WYKONAWCZY	DATA: MARZEC 2015	SKALA: 1:100

TYTUŁ RYSUNKU: Instalacje grzewczo-chłodzące prowadzone nad posadzką. Rzut kondygnacji +3.

JEDNOSTKA PROJEKTOWA:
IRON TOWER INVESTMENT
Paweł Wieczorkiewicz S.K.
ul. Mostowa 11/4, 61-854 Poznań

ATELIER ADS
Studio ADS
spółka z ograniczoną odpowiedzialnością
spółka komandytowa
ul. Mostowa 11/11, 61-854 Poznań

NR RYSUNKU: LG-01-05b

REWIZJA: Rew. 01