Zakres objęty postępowaniem

I - pomieszczenie z-ca ordynatora - zmiana funkcji pomieszczenia, podział na dwie łazienki , wykucie otworów drzwiowych, wykonanie nowej ściany działowej , wykładziny na pełną wysokość pomieszczenia , wykonanie sufitu modułowego 60x60, wyposażenie w przybory sanitarne , przerobienie instalacji elektrycznej.

II - korytarz, malowanie ścian, demontaż odbojników , naprawa wykładzin, renowacja drzwi.

III - brudownik , zmiana funkcji pomieszczenia, podział na łazienkę oraz umywalnię, wykucie otworu drzwiowego , wstawienie drzwi, wykładziny na pełną wysokość pomieszczenia , wykonanie sufitu modułowego 60x60, wyposażenie w przybory sanitarne , przerobienie instalacji elektrycznej.

IV - s.operacyjna wykładziny na pełną wysokość pomieszczenia , wykonanie sufitu modułowego 60x60, wyposażenie w przybory sanitarne , przerobienie instalacji elektrycznej, montaż panelu świetlnego, montaż rolet,

V - s.operacyjna wykładziny na pełną wysokość pomieszczenia , wykonanie sufitu modułowego 60x60, wyposażenie w przybory sanitarne , przerobienie instalacji elektrycznej, montaż rolet,

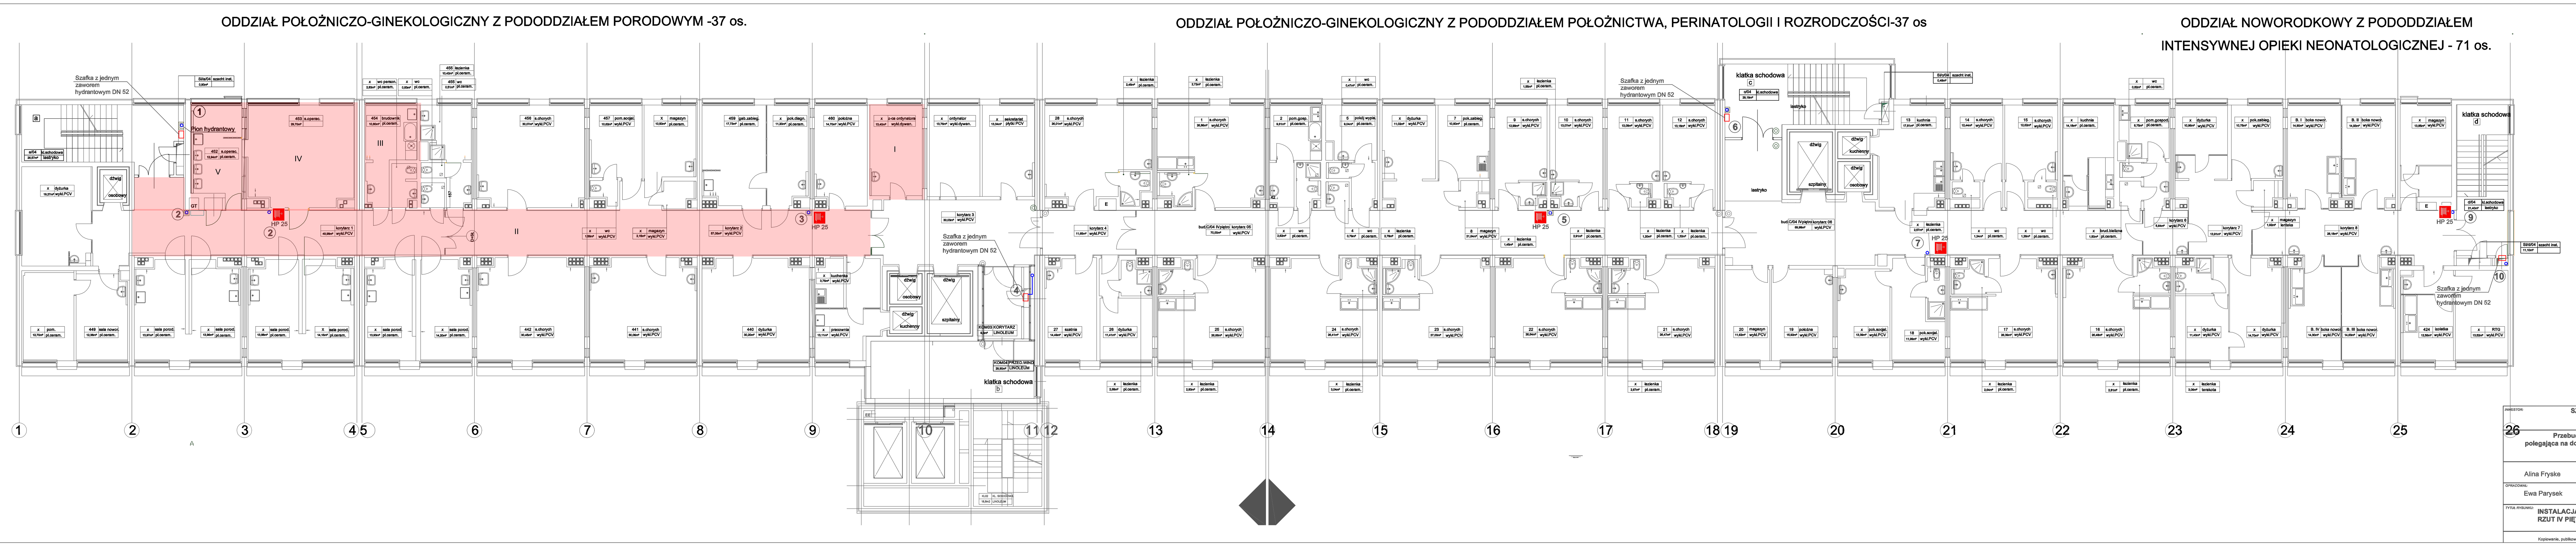

INWESTOR: **SZPITAL WOJEWÓDZKI W POZNANIU**
ul. Juraszów 7/19
60-479 Poznań

OBIEKT: **Przebudowa Szpitala Wojewódzkiego w Poznaniu polegająca na dostosowaniu obiektu do obowiązujących przepisów pożarowych**

Alina Fryske

UPRAWNIENIA:

PODPIS:

OPRACOWAŁ: Ewa Parysek

WYKONAWCA: TEL-POŻ-SYSTEM
Poznań, ul. Krańcowa 11
tel. 61 873 38 00
fax. 61 877 04 16

TYTUŁ RYSUNKU: **INSTALACJA HYDRANTOWA RZUT IV PIĘTRA**

STADIUM OPRACOWANIA: **DOKUMENTACJA POWYKONAWCZA**

NR RYSUNKU: 6

DATA: 11.2023

SKALA: 1:100

WSZELKIE PRAWA ZATRZEŻONE
Kopiowanie, publikowanie oraz wszelkie wykorzystania projektu bez zgody autora będą naruszeniem przepisów wynikających z Ustawy o Ochronie Praw Autorskich