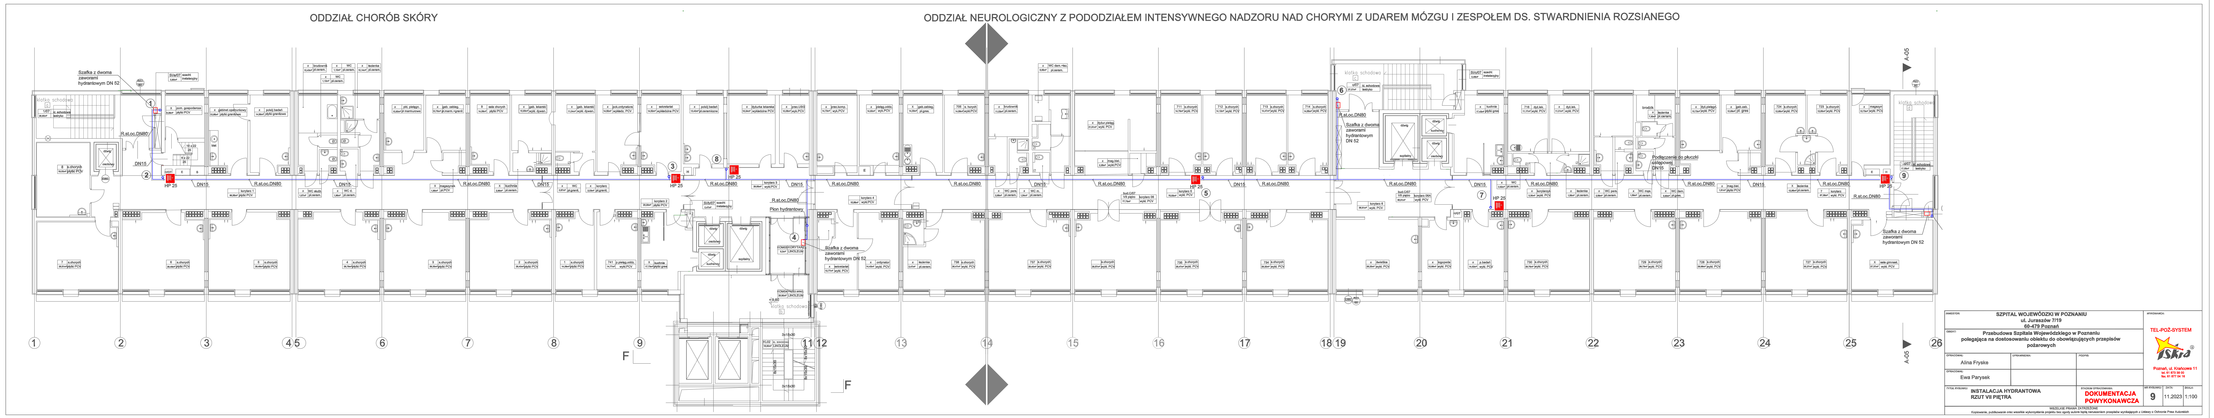

INWESTOR: SZPITAL WOJEWÓDZKI W POZNANIU ul. Juraszów 219 60-479 Poznań			APROBATA: TEL-POZ-SYSTEM Poznań, ul. Krakowska 11 Tel. 61 87 06 14 Tel. 61 87 06 15
OBIEKT: Przebudowa Szpitala Wojewódzkiego w Poznaniu polegająca na dostosowaniu obiektu do obowiązujących przepisów pożarowych			
SPORZĄDZIŁ: Alina Fryske	SPRAWDZIŁ:	NADZÓR:	
RYSOWAŁ: Ewa Paryasik			
TYTUŁ RYSUNKU: INSTALACJA HYDRANTOWA RZUT VII PIĘTRA		STADIUM: DOKUMENTACJA POWYKONAWCZA	

NR RYSUNKU	DATA	SKALA
9	11.2023	1:100


Kopiowanie, publikowanie oraz wszelkie wykorzystanie projektu bez zgody autora będą traktowane jako naruszenie przepisów wynikających z Ustawy o Ochronie Praw Autorskich